Ситуационный план
Участок производства работ

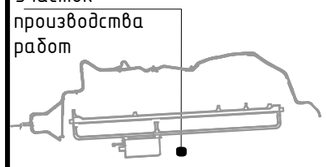

Исполнительная схема №61.17-14
Устройство гипсокартонных облицовок из ГКЛ 1 этажа на отм. 0.000 в/о 1-10/А-В

Приложение №1
к акту №
от _____._____.20____г.

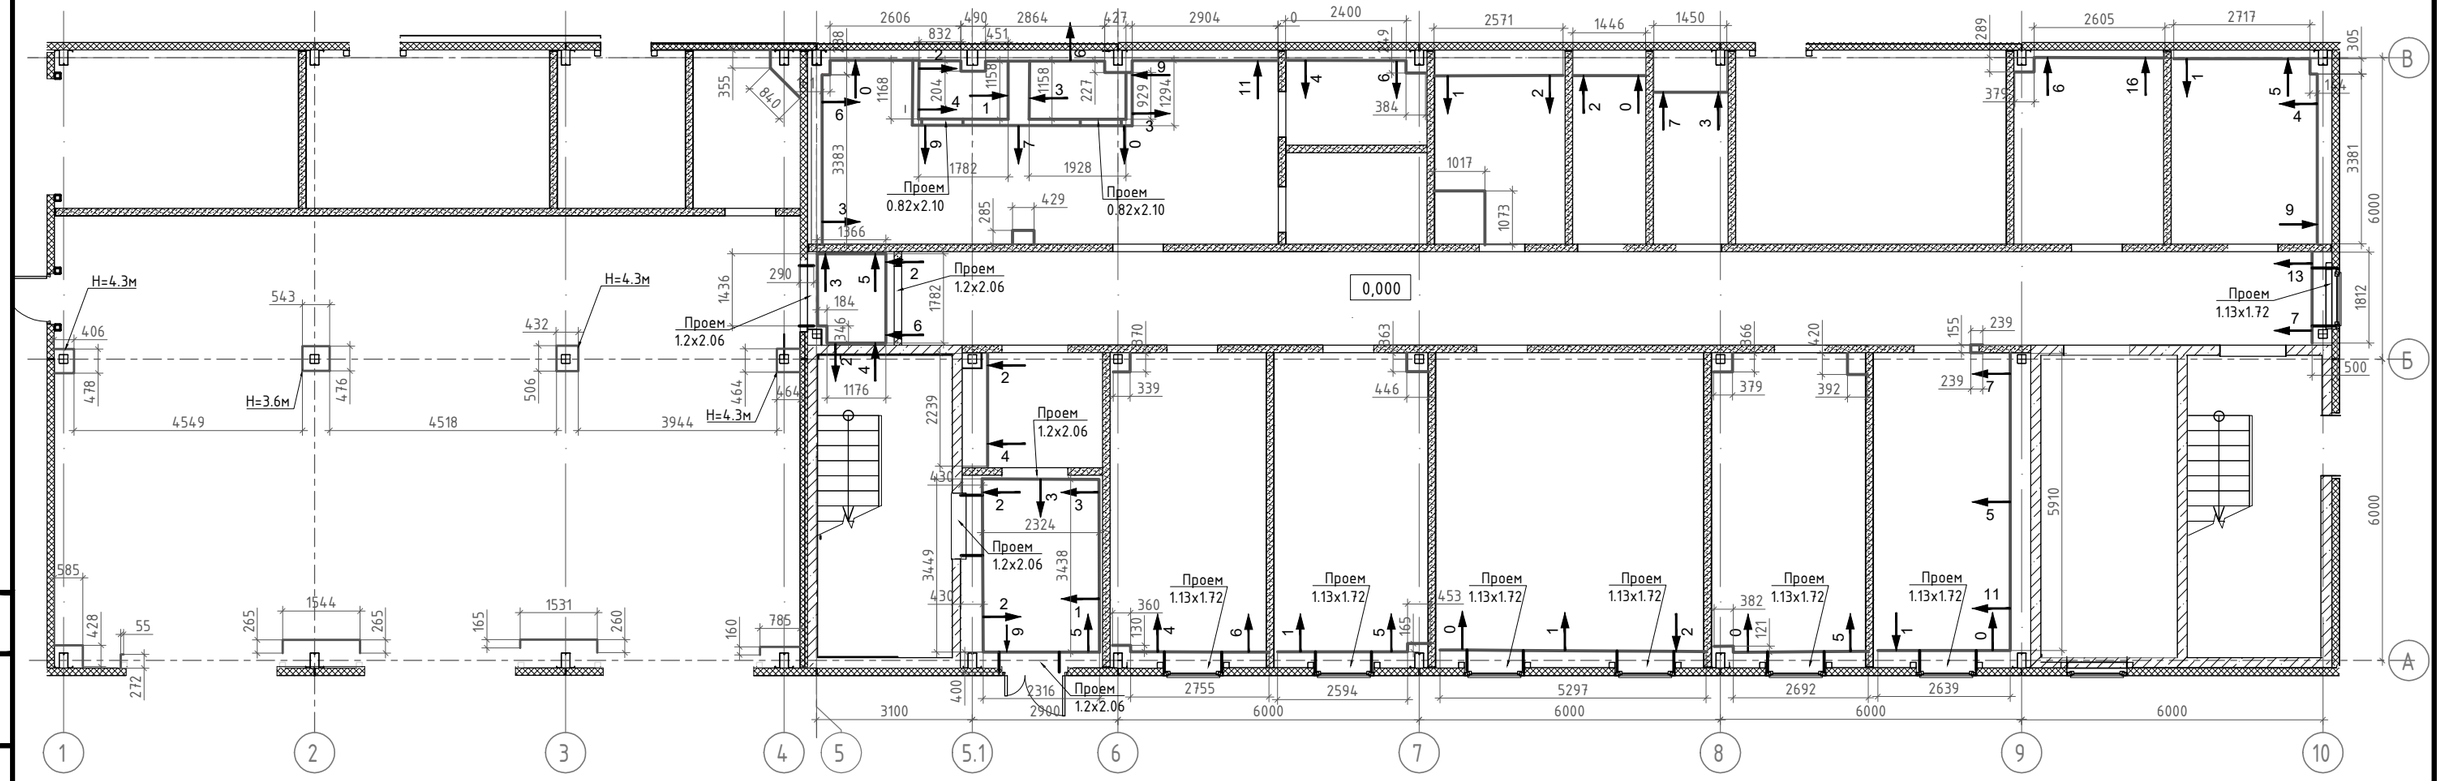

ПРИМЕЧАНИЕ:

1. Съёмка выполнена эл. Тахеометр Sokkia SET530R серийный номер 155703
2. Свидетельство о поверке-ДЭМ/10-02-2023/222761758 действительно до 09.02.2024г.
3. Расчеты выполнены в программе Autodesk AutoCAD 2018
4. Средняя высота облицовок 3м кроме обозначенных на схеме
5. Исполнительная схема выполнена на основе рабочей документации ПП2020РД-1.2-61.17-АР изм.2 Лист2
6. Допустимые отклонения (СП 163.1325800.2014 прил. К таб. К1):
   - Отклонение от вертикальности поверхности перегородок и облицовок - 1 мм на 1 м, что соответствует допуску 3 мм.

Допустимые отклонения (СП 70.13330.2012 п.7.5 таб. 7.4):
- Смещение направляющих от разбивочных осей - 3мм.

Имеются сверхнормативные отклонения от проекта. Требуется согласование.

Условные обозначечия:

3 – направление и величина отклонения от вертикали, мм.

453 – фактический размер, мм.

Изм.	Кол.уч.	Лист	№ док.	Подпись	Дата
Гл. инженер		Ясинский В.И.			
Нач. участка		Молин В.Н.			
Геодезист		Афанасенко А.С.			
Геод.ОТН"ГСП"		Панарин Е.В.			
Гл. инженер "ГСП"		Сухов А.А.			

ПП2020РД-1.2-61.17-АР

"Аэропортовый комплекс на аэродроме "Левашово". этап. Сектор Гражданской авиации (создание технической возможности эксплуатации гражданских судов по МК-258). Этап I.II

Служебное здание АС

Стадия	Лист	Листов
ИД	1	1

Исполнительная схема №61.17-14
Устройство гипсокартонных облицовок из ГКЛ 1 этажа на отм. 0.000 в/о 1-10/А-В

ООО "АИР Магистраль"

Согласовано

Взам. инв. №

Подп. и дата

Инв. № подл.