Приложение №1
к акту №
от _____._____.20____г.

Ситуационный план
Участок производства работ

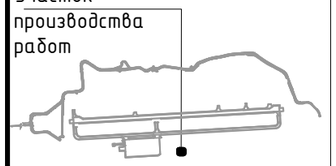

Исполнительная схема
Кладка стен и перегородок 1 этажа на отм. 0.000 в/о 1-10/А-В из газобетонных блоков

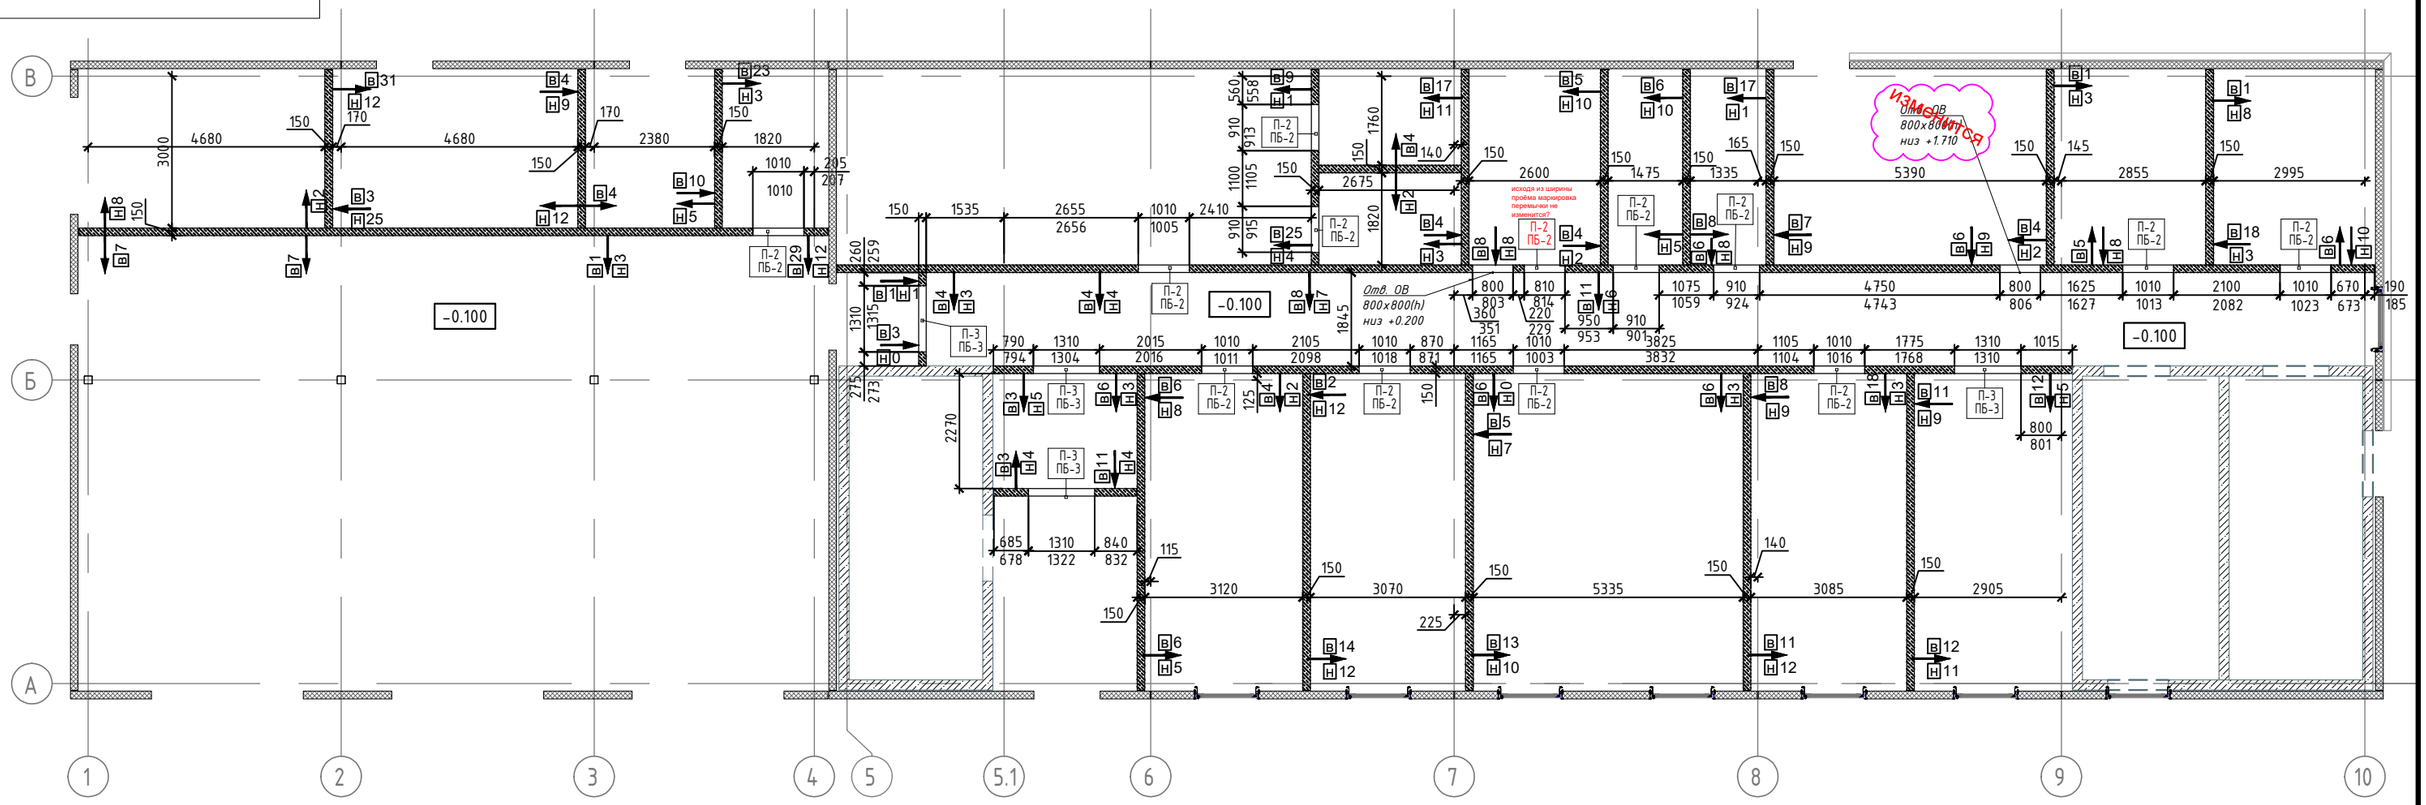

ПРИМЕЧАНИЕ:

1.Система координат МСК 1964 г
2.Относительная отметка 0.000 соответствует 20,650м.
Проектная отметка низа перемычки - +2.100м
3.За исходные пункты ГРО использовались: 1-17,2-17,3-17,4-17.
4.Съёмка выполнена эл. Тахеометр Sokkia SET530R серийный номер 155703
5.Свидетельство о поверке-ДЭМ/10-02-2023/222761758 действительно до 09.02.2024г.
6.Расчеты выполнены в программе Autodesk AutoCAD 2018
7.Исполнительная схема выполнена на основе рабочей документации ПП2020РД-1.2-61.17-АР изм.2
8.Допустимые отклонения (СП 70.13330.2012 табл. 9.8):

- смещения осей конструкции от разбивочных осей - 10 мм;
- неровности на вертикальной поверхности кладки при наложении 2-метровой рейки - 10 мм;
- поверхностей и углов кладки от вертикали:
  - на один этаж - 10 мм;
  - на здание высотой более двух этажей - 30 мм;

Условные обозначечия:

Н3 - смещение перегородки относительно разбивочной оси в опорном сечении, мм

В9 - смещение перегородки относительно разбивочной оси в верхнем сечении, мм

П-3 ПБ-3 - марка перемычки.

Изм.	Кол.уч.	Лист	№ док.	Подпись	Дата
Гл. инженер		Ясинский В.И.			
Нач. участка		Молин В.Н.			
Геодезист		Афанасенко А.С.			
Геод.ОТН"ГСП"		Панарин Е.В.			
Гл. инженер "ГСП"		Сухов А.А.			

ПП2020РД-1.2-61.17-АР

"Аэропортовый комплекс на аэродроме "Левашово". этап. Сектор Гражданской авиации (создание технической возможности эксплуатации гражданских судов по МК-258). Этап I.II

Служебное здание АС

Стадия	Лист	Листов
ИД	1	1

Исполнительная схема № 61.17-4/1.1
Кладка стен и перегородок
1 этажа на отм. 0.000 в/о 1-10/А-В

ООО "АИР Магистраль"

Согласовано

Взам. инв. №

Подп. и дата

Инв. № подл.