Приложение №1
к акту №
от _____._____.20____г.

Исполнительная схема № 61.17-028
Устройство кровли и проходок на кровлю в/о 1-10/А-В

Ситуационный план
Участок производства работ

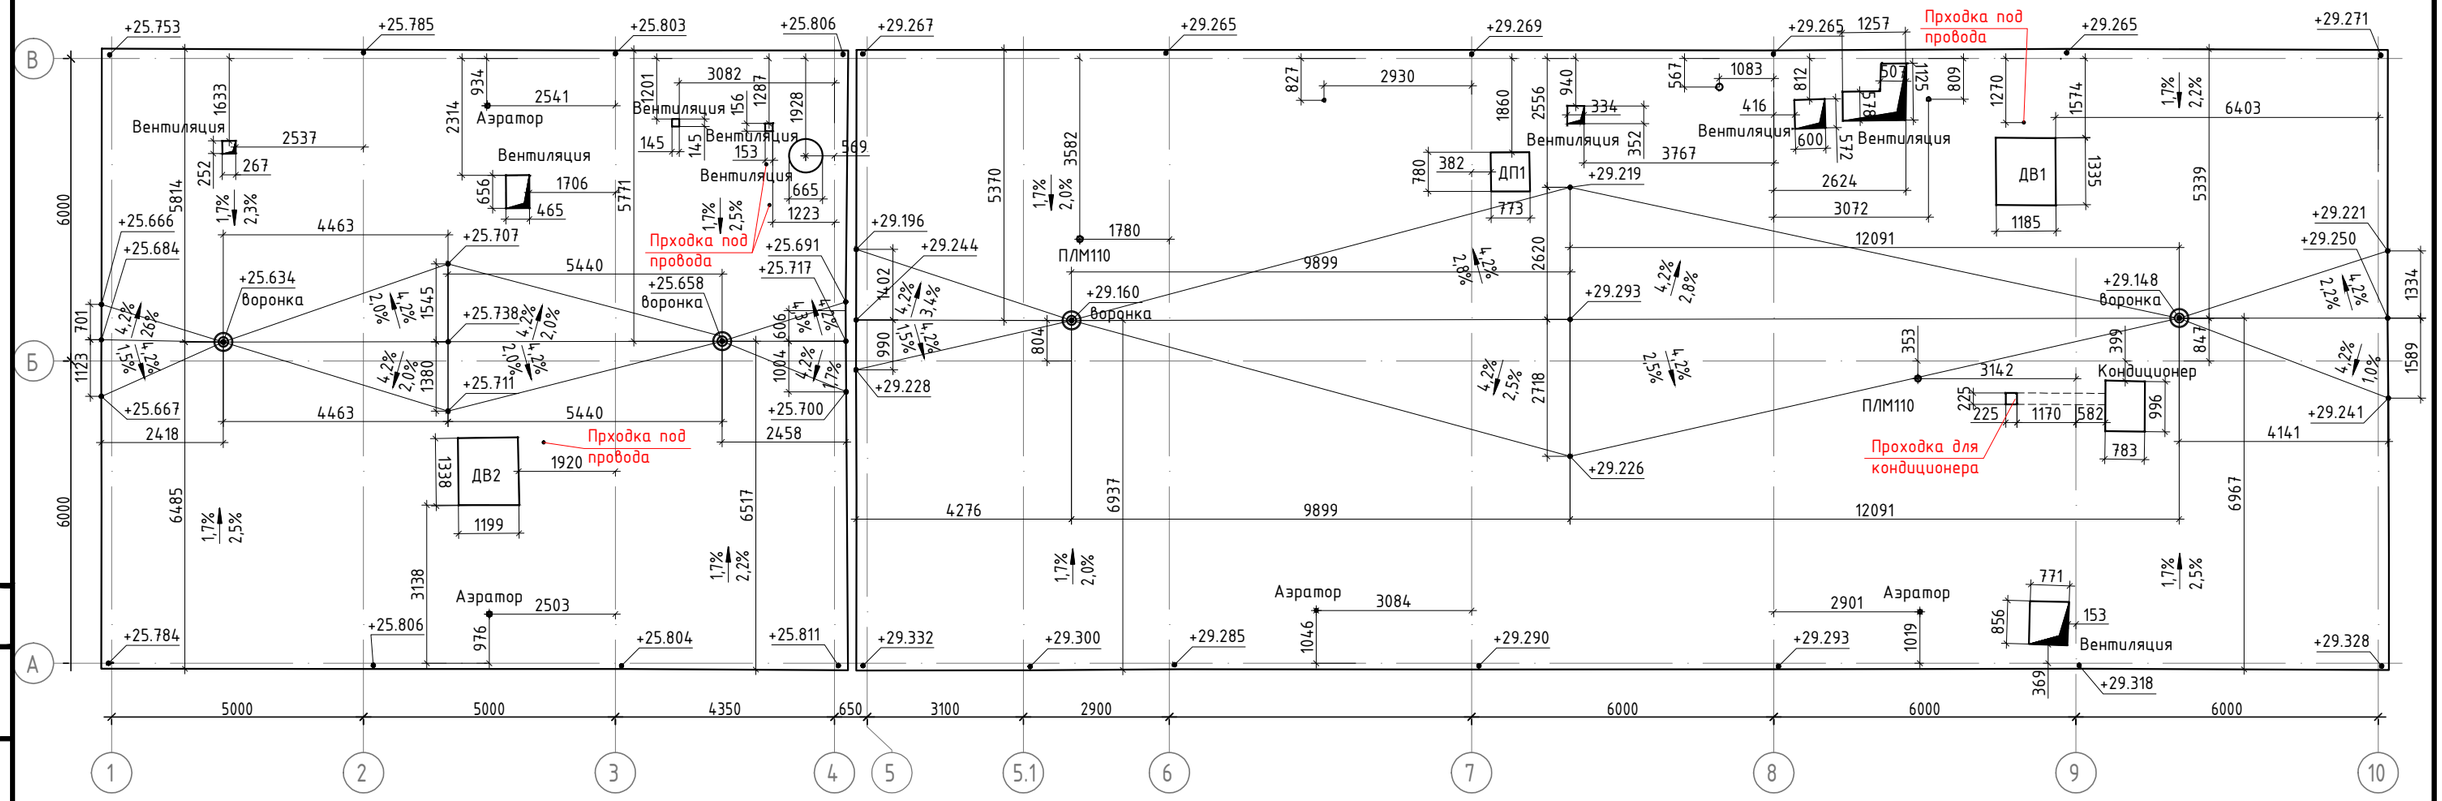

ПРИМЕЧАНИЕ:

1. Система координат МСК 1964 г
2. Система высот - Балтийская
3. Съёмка выполнена геодезической спутниковой аппаратурой "GNSS-приемник спутниковый геодезический EFT M1 GNSS, номер Госреестра №53818-13. Заводской номер 10217331
4. Свидетельство о поверке С-ГСХ/01-09-2023/275019882 действительно до 31.08.2024г.
5. Расчеты выполнены в программе Autodesk AutoCAD 2018
6. Исполнительная схема выполнена на основе рабочей документации ПП2020РД-1.2-61.17-АР изм.2, Лист 4.
ПП2020РД-1.2-61.17-ОВ2 изм.1, Лист 3,4.

7.Допустимые отклонения (СП 17.13330.2017 табл. 4.1 п.1.1.3):
Уклон кровли из полимерных рулонных и мастичных материалов - не менее 1,5%.

Условные обозначечия:

1,7%/2,2% - проектный уклон. фактический уклон.
783 - фактический размер.

Ведомость объемов работ

п/п	Описание	Длина, проект м.п	Длина, факт м.п.	Площадь проект, м²	Площадь проект, м²
1	Утеплитель	-	-	540	540
2	Галтели по периметру	126,8	126,8	-	-
3	Пароизоляция	-	-	540	540
4	Верхний слой (ПВХ мембрана с учётом заведения на парапет)	-	-	573,98	573,98
				-	-

Изм.	Кол.уч.	Лист	№ док.	Подпись	Дата
Гл. инженер		Ясинский В.И.			
Нач. участка		Молин В.Н.			
Геодезист		Афанасенко А.С.			
Геод.ОТН"ГСП"		Панарин Е.В.			
Гл. инженер "ГСП"		Сухов А.А.			

ПП2020РД-1.2-61.17-АР, ОВ2

"Аэропортовый комплекс на аэродроме "Левашово". этап. Сектор Гражданской авиации (создание технической возможности эксплуатации гражданских судов по МК-258). Этап I.II

Служебное здание АС	Стадия	Лист	Листов
	ИД	1	1
Исполнительная схема № 61.17-028 Устройство кровли и проходок на кровлю в/о 1-10/А-В	ООО "АИР Магистраль"		

Согласовано

Взам. инв. №

Подп. и дата

Инв. № подл.